



Estado de Santa Catarina
Prefeitura Municipal de BOMBINHAS
Secretaria de Educação

CEIT

**CENTRO EDUCAÇÃO INTEGRAL TECNOLÓGICA
BOMBINHAS**



AS BUILT

PROJETO – REVISÃO 03

CENTRO DE EDUCAÇÃO INTEGRAL E TECNOLÓGICA – BOMBINHAS/SC
MEC - FUNDO NACIONAL DE DESENVOLVIMENTO DA EDUCAÇÃO – FNDE



Estado de Santa Catarina
Prefeitura Municipal de BOMBINHAS
Secretaria de Educação

CEIT

**CENTRO EDUCAÇÃO INTEGRAL TECNOLÓGICA
BOMBINHAS**




AS BUILT


BLOCO A

PROJETO – REVISÃO 03

CENTRO DE EDUCAÇÃO INTEGRAL E TECNOLÓGICA – BOMBINHAS/SC
MEC - FUNDO NACIONAL DE DESENVOLVIMENTO DA EDUCAÇÃO – FNDE

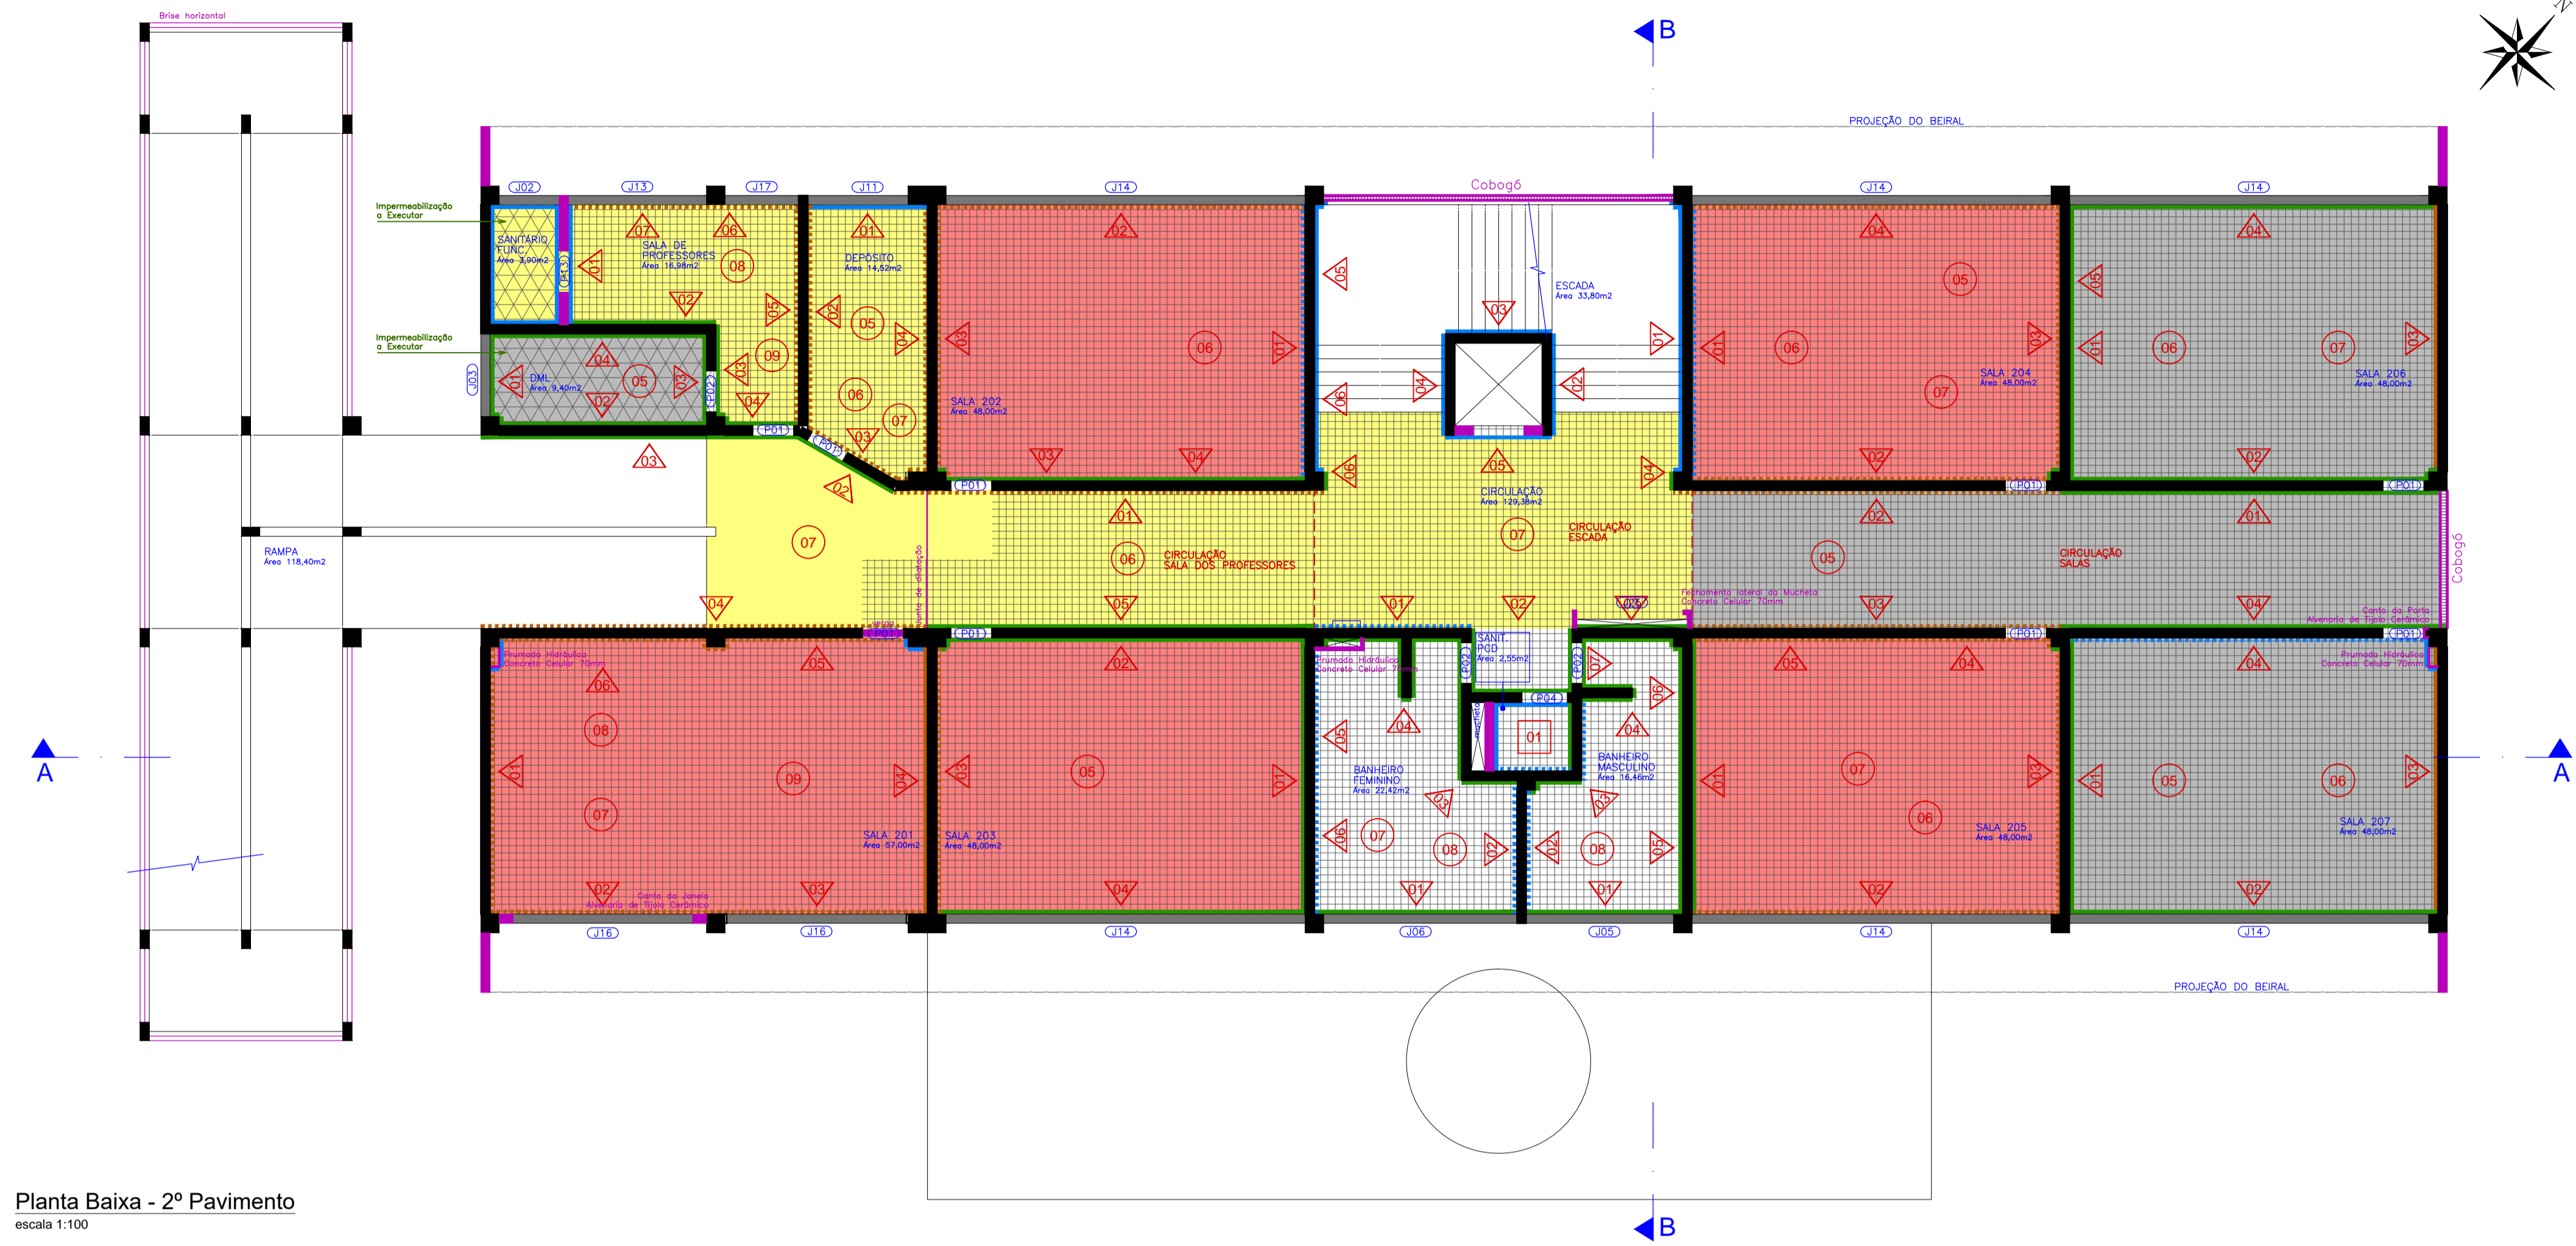

Planta Baixa - 2º Pavimento
escala 1:100

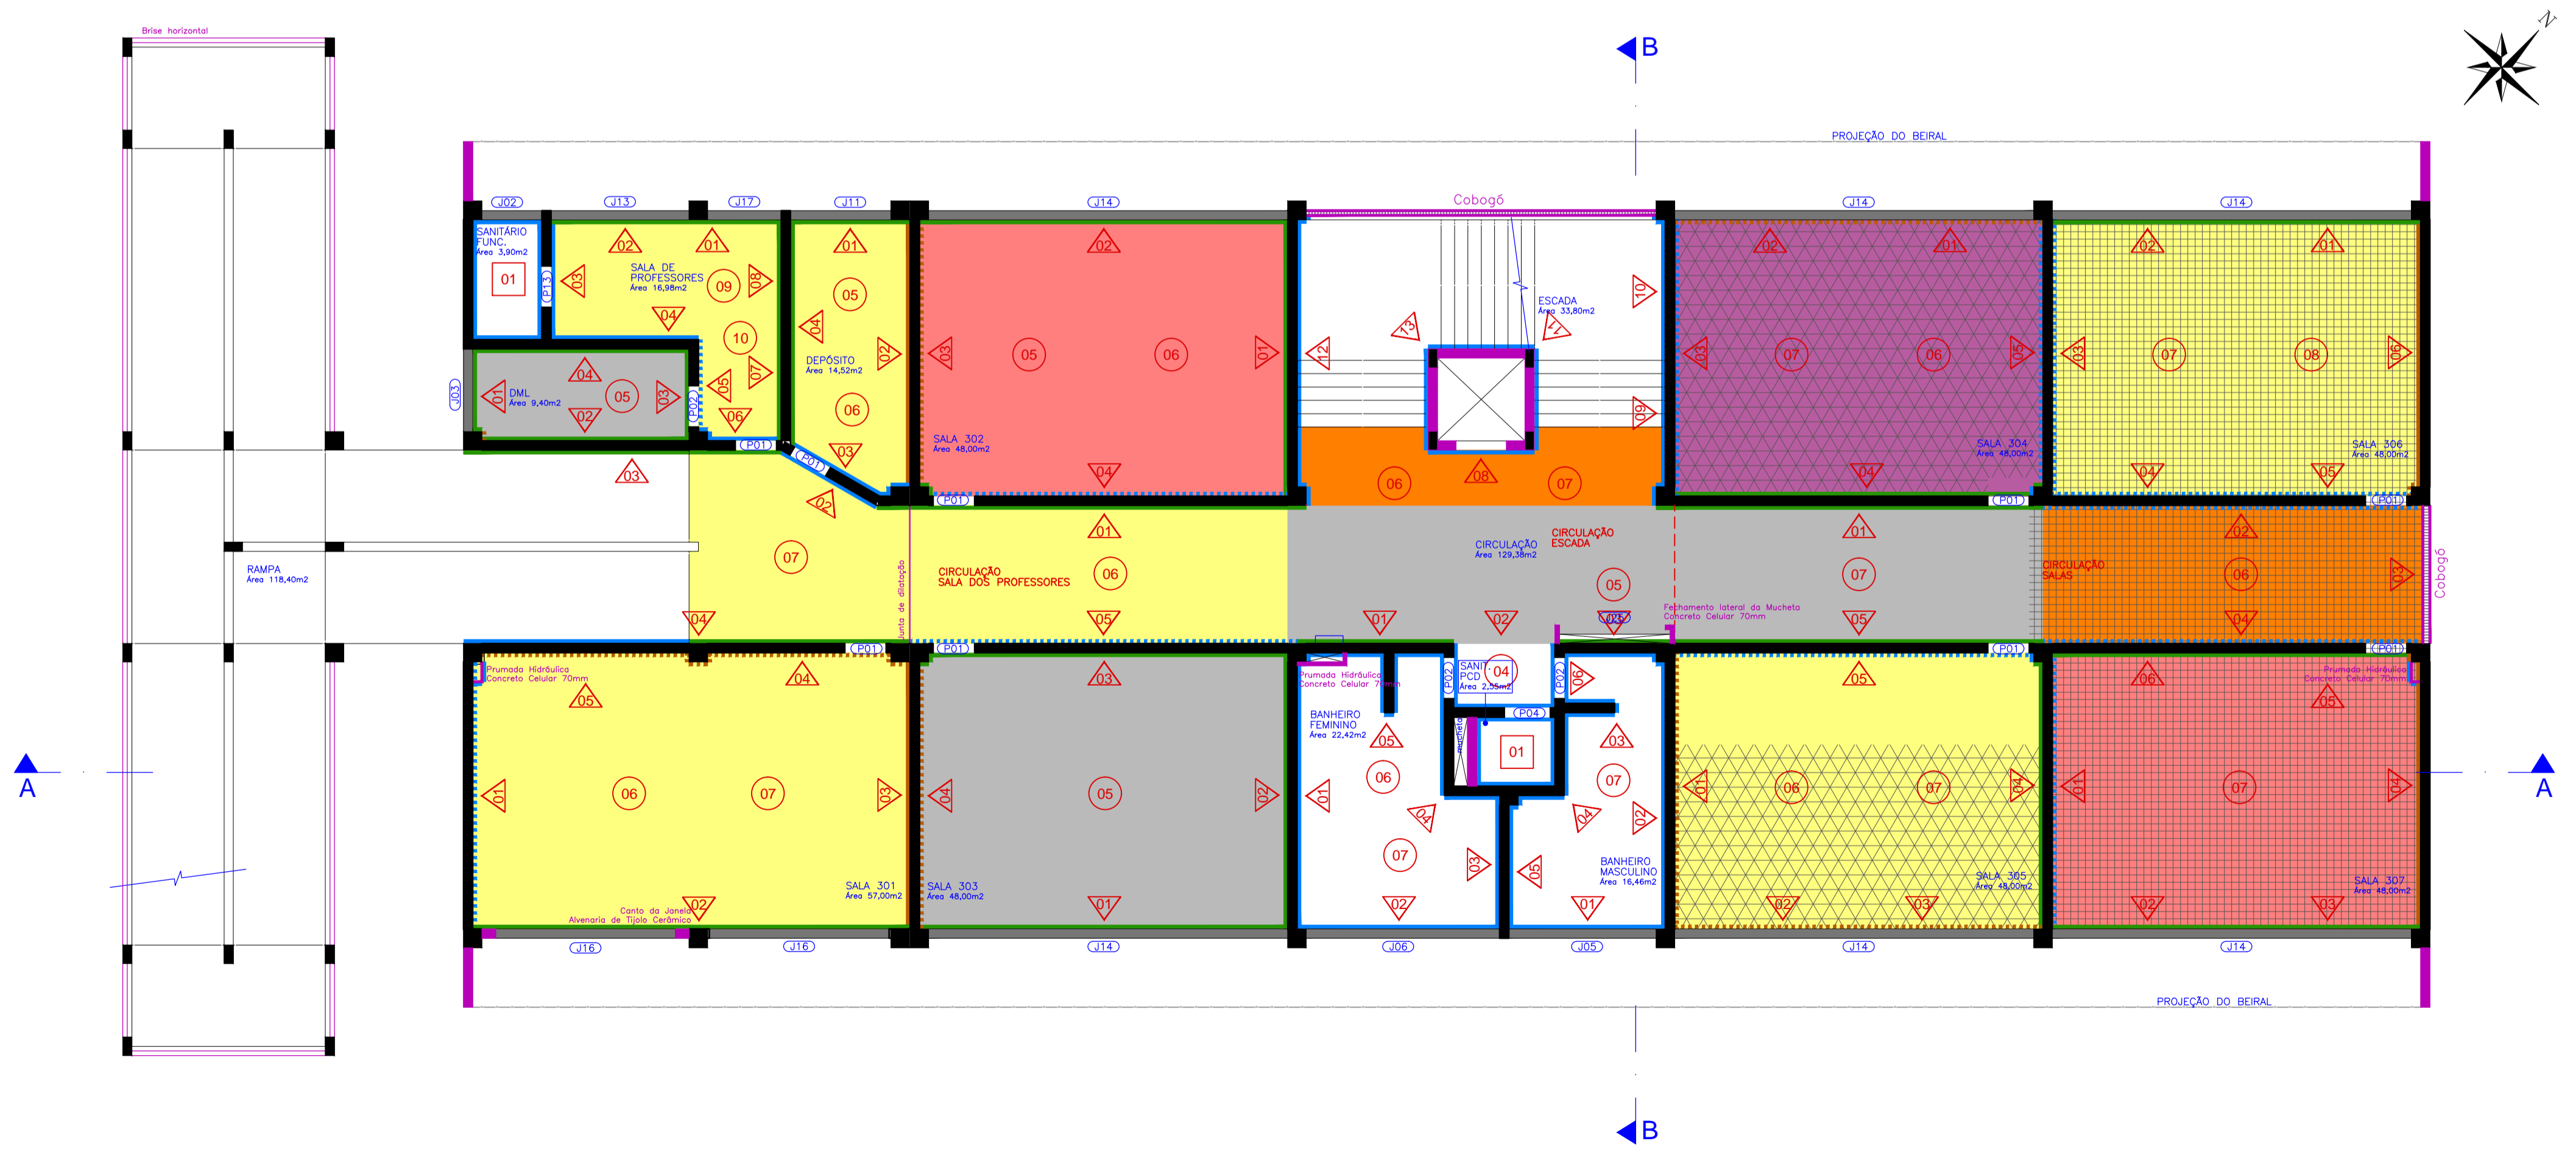


Planta Baixa - 3º Pavimento
escala 1:100

LEGENDA

- ALVENARIA
- EXISTENTE (INTEIRA)
 - - - EXISTENTE (NÃO PROJETADA)
 - EXISTENTE (PEITORIL)
 - A EXECUTAR
 - A DEMOLIR
- REBOCO (PAREDE)
- EXISTENTE
 - A EXECUTAR (PARCIAL)
 - A EXECUTAR (TOTAL)
 - A REFAZER (PARCIAL)
 - A REFAZER (TOTAL)
- REBOCO (TETO)
- EXISTENTE
 - A EXECUTAR (PARCIAL)
 - A EXECUTAR (TOTAL)
 - A REFAZER (PARCIAL)
 - A REFAZER (TOTAL)
- CONTRA-PISO
- EXISTENTE
 - A REFAZER
- LEVANTAMENTO FOTOGRÁFICO
- △ FOTO DE PAREDE
 - FOTO DE TETO
 - VIDEO DO AMBIENTE
- *CONSULTAR ANEXOS DIGITAIS


Rev_03	Revisão do projeto com saldo a executar em nova licitação	Marcos	maio/2016
Nº	Registro de Modificações	Visto	Data
<p>AMFRI ASSOCIAÇÃO DOS MUNICÍPIOS DA REGIÃO DA FOZ DO RIO ITAJAÍ</p>			
<p>Obra: CEIT - Centro de Educação Integral e Tecnológica</p>			
<p>Endereço: Rua Mariquita - Bairro Bombas - Bombinhas/SC</p>			
Projeto:	As Built - Bloco A	Data:	maio/2016
Conteúdo:	Planta Baixa - 2º / 3º pavimento	Desenho:	JLFJ
Elaboração:	Responsáveis Técnicos da Empresa:	Coordenação:	SGG
<p>alleanza Engenharia e Consultoria Ltda.</p>		<p>Sérgio Guilherme Gollnick Arquiteto e Engenheiro CAU/ABQP-7</p>	
<p>Dayvi Nass dos Santos Engenheiro Civil CREA/SC 5552-3</p>		<p>Marcos Roberto Stramari Engenheiro Civil CREA/SC 7649-2</p>	
			<p>AB 02/04</p>

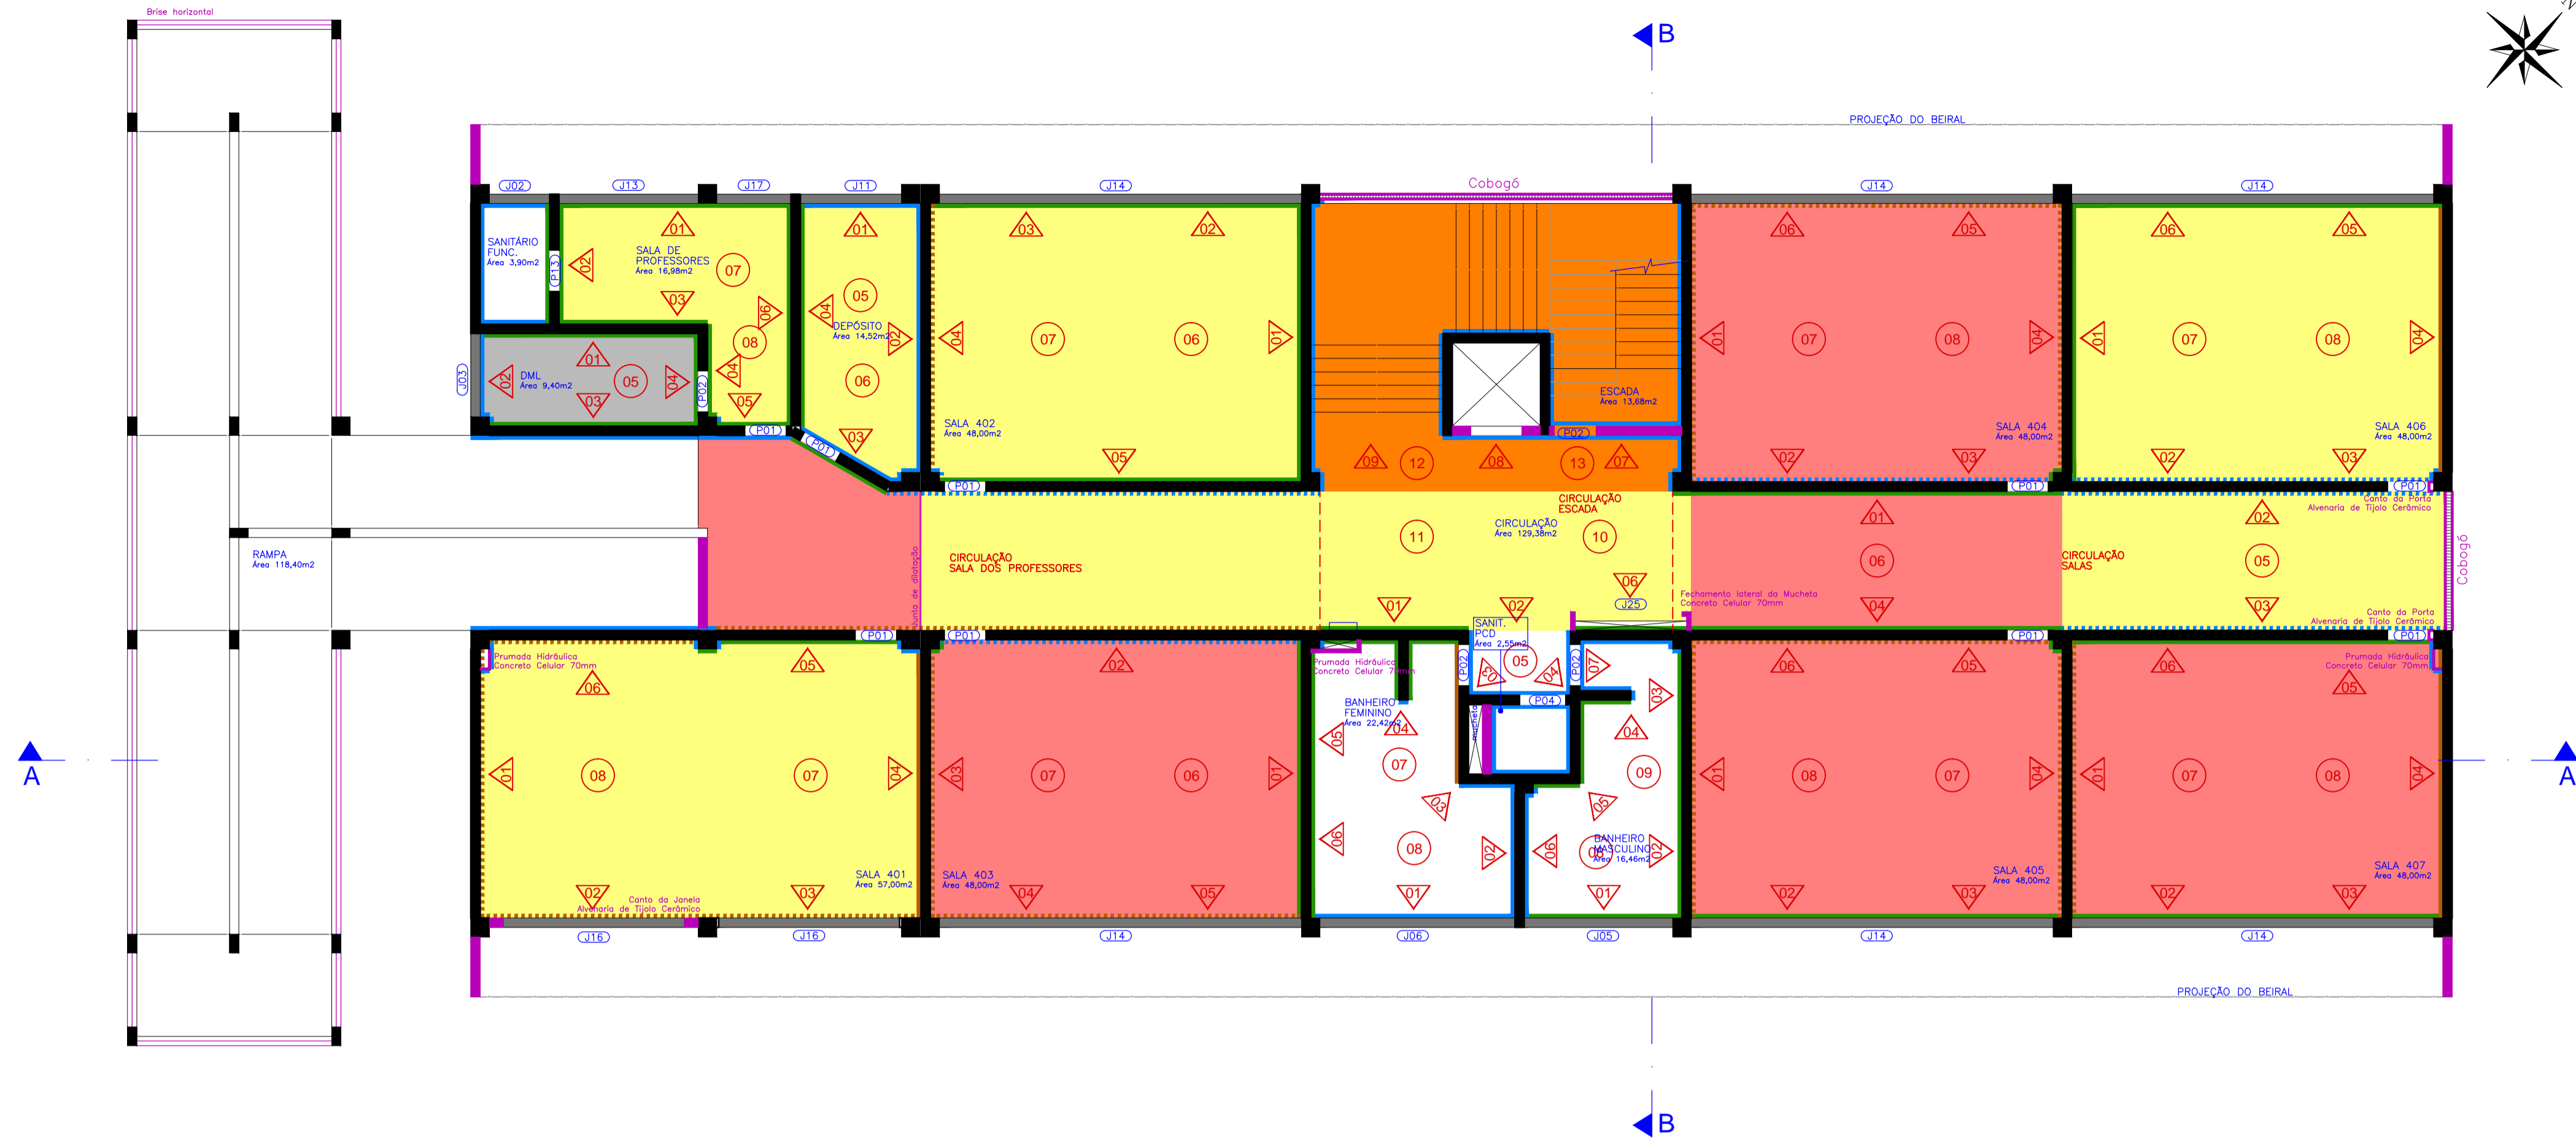

Planta Baixa - 4º Pavimento
escala 1:100

LEGENDA

- ALVENARIA
- EXISTENTE (INTEIRA)
 - - - EXISTENTE (NÃO PROJETADA)
 - EXISTENTE (PEITORIL)
 - A EXECUTAR
 - A DEMOLIR
- REBOCO (PAREDE)
- EXISTENTE
 - A EXECUTAR (PARCIAL)
 - A EXECUTAR (TOTAL)
 - A REFAZER (PARCIAL)
 - A REFAZER (TOTAL)
- REBOCO (TETO)
- EXISTENTE
 - A EXECUTAR (PARCIAL)
 - A EXECUTAR (TOTAL)
 - A REFAZER (PARCIAL)
 - A REFAZER (TOTAL)
- CONTRA-PISO
- EXISTENTE
 - A REFAZER
- LEVANTAMENTO FOTOGRÁFICO
- ▲ FOTO DE PAREDE
 - FOTO DE TETO
 - VIDEO DO AMBIENTE
- *CONSULTAR ANEXOS DIGITAIS

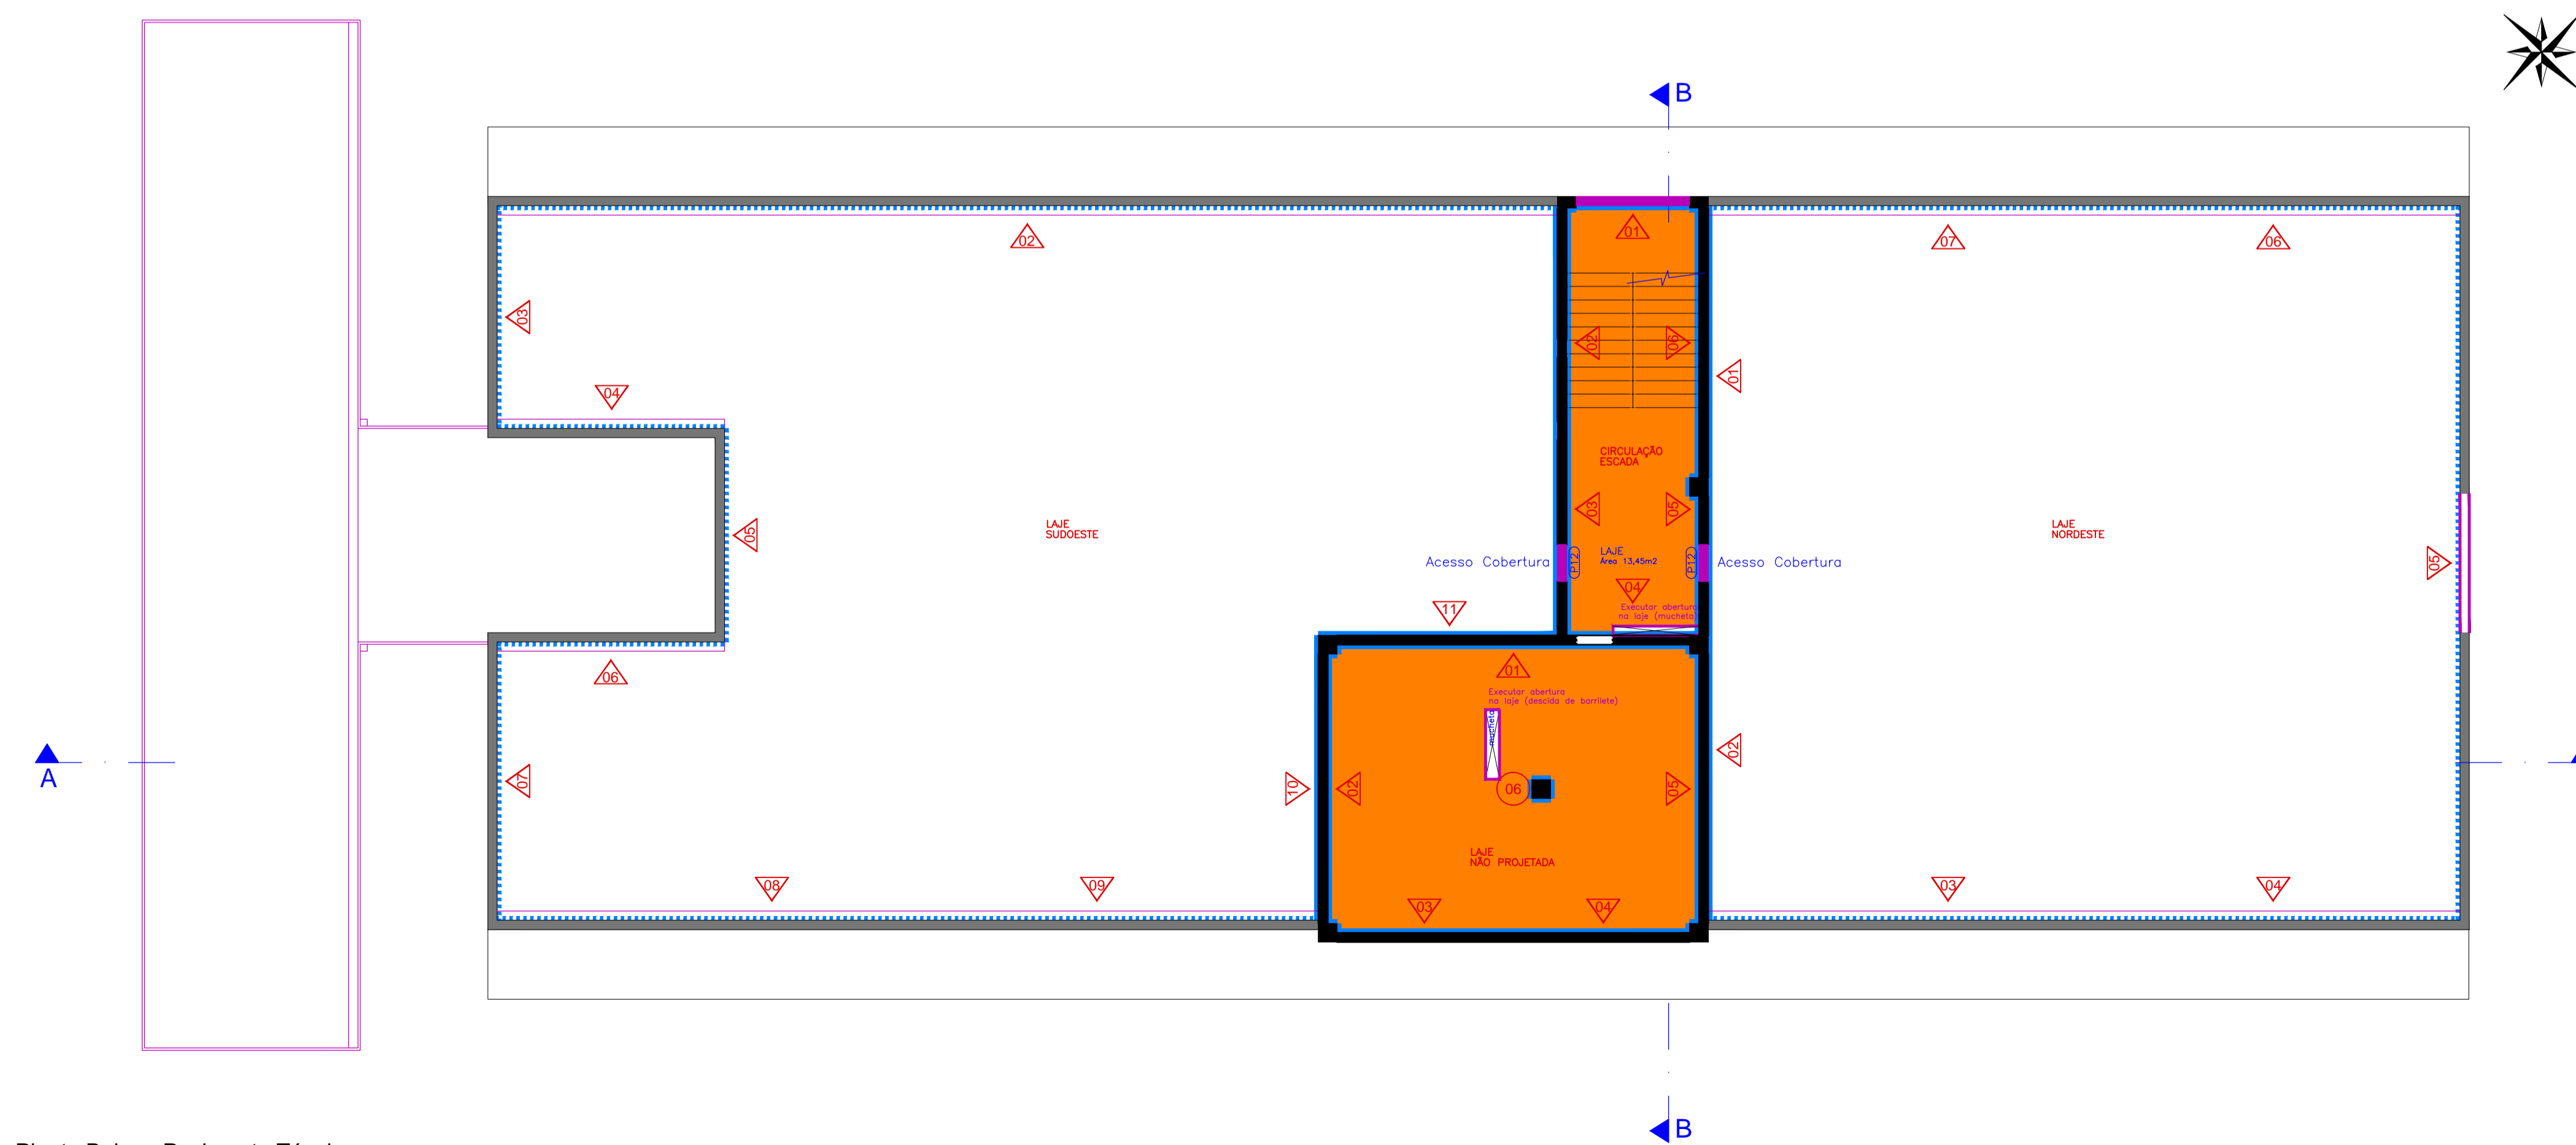

Planta Baixa - Pavimento Técnico
escala 1:100

Rev_03	Revisão do projeto com saldo a executar em nova licitação	Marcos	maio/2016
Nº	Registro de Modificações	Visto	Data
Cliente: AMFRI ASSOCIAÇÃO DOS MUNICÍPIOS DA REGIÃO DA FOZ DO RIO ITAJAÍ			
Obra: CEIT - Centro de Educação Integral e Tecnológica			
Endereço: Rua Mariquita - Bairro Bombas - Bombinhas/SC			
Projeto:	As Built - Bloco A	Data:	maio/2016
Conteúdo:	Planta Baixa - 4º pavimento / Pvlo Técnico	Desenho:	JL.FJ
Elaboração:	Responsáveis Técnicos da Empresa:	Coordenação:	SGG
alleanza projetos e consultoria ltda Sérgio Guilherme Gollnick Arquiteta e Urbanista CAU/48097-7 Daysi Nass dos Santos Engenheira Civil CREA/SC 55522-3 Marcos Roberto Stramari Engenheiro Civil CREA/SC 76438-2		AB 03/04	

LEGENDA

ALVENARIA

- EXISTENTE (INTEIRA)
- EXISTENTE (NÃO PROJETADA)
- EXISTENTE (PEITORIL)
- A EXECUTAR
- A DEMOLIR

REBOCO (PAREDE)

- EXISTENTE
- A EXECUTAR (PARCIAL)
- A EXECUTAR (TOTAL)
- A REFAZER (PARCIAL)
- A REFAZER (TOTAL)

REBOCO (TETO)



- EXISTENTE
- A EXECUTAR (PARCIAL)
- A EXECUTAR (TOTAL)
- A REFAZER (PARCIAL)
- A REFAZER (TOTAL)

CONTRA-PISO

- EXISTENTE
- A REFAZER

LEVANTAMENTO FOTOGRÁFICO

- FOTO DE PAREDE
 - FOTO DE TETO
 - VIDEO DO AMBIENTE
- *CONSULTAR ANEXOS DIGITAIS

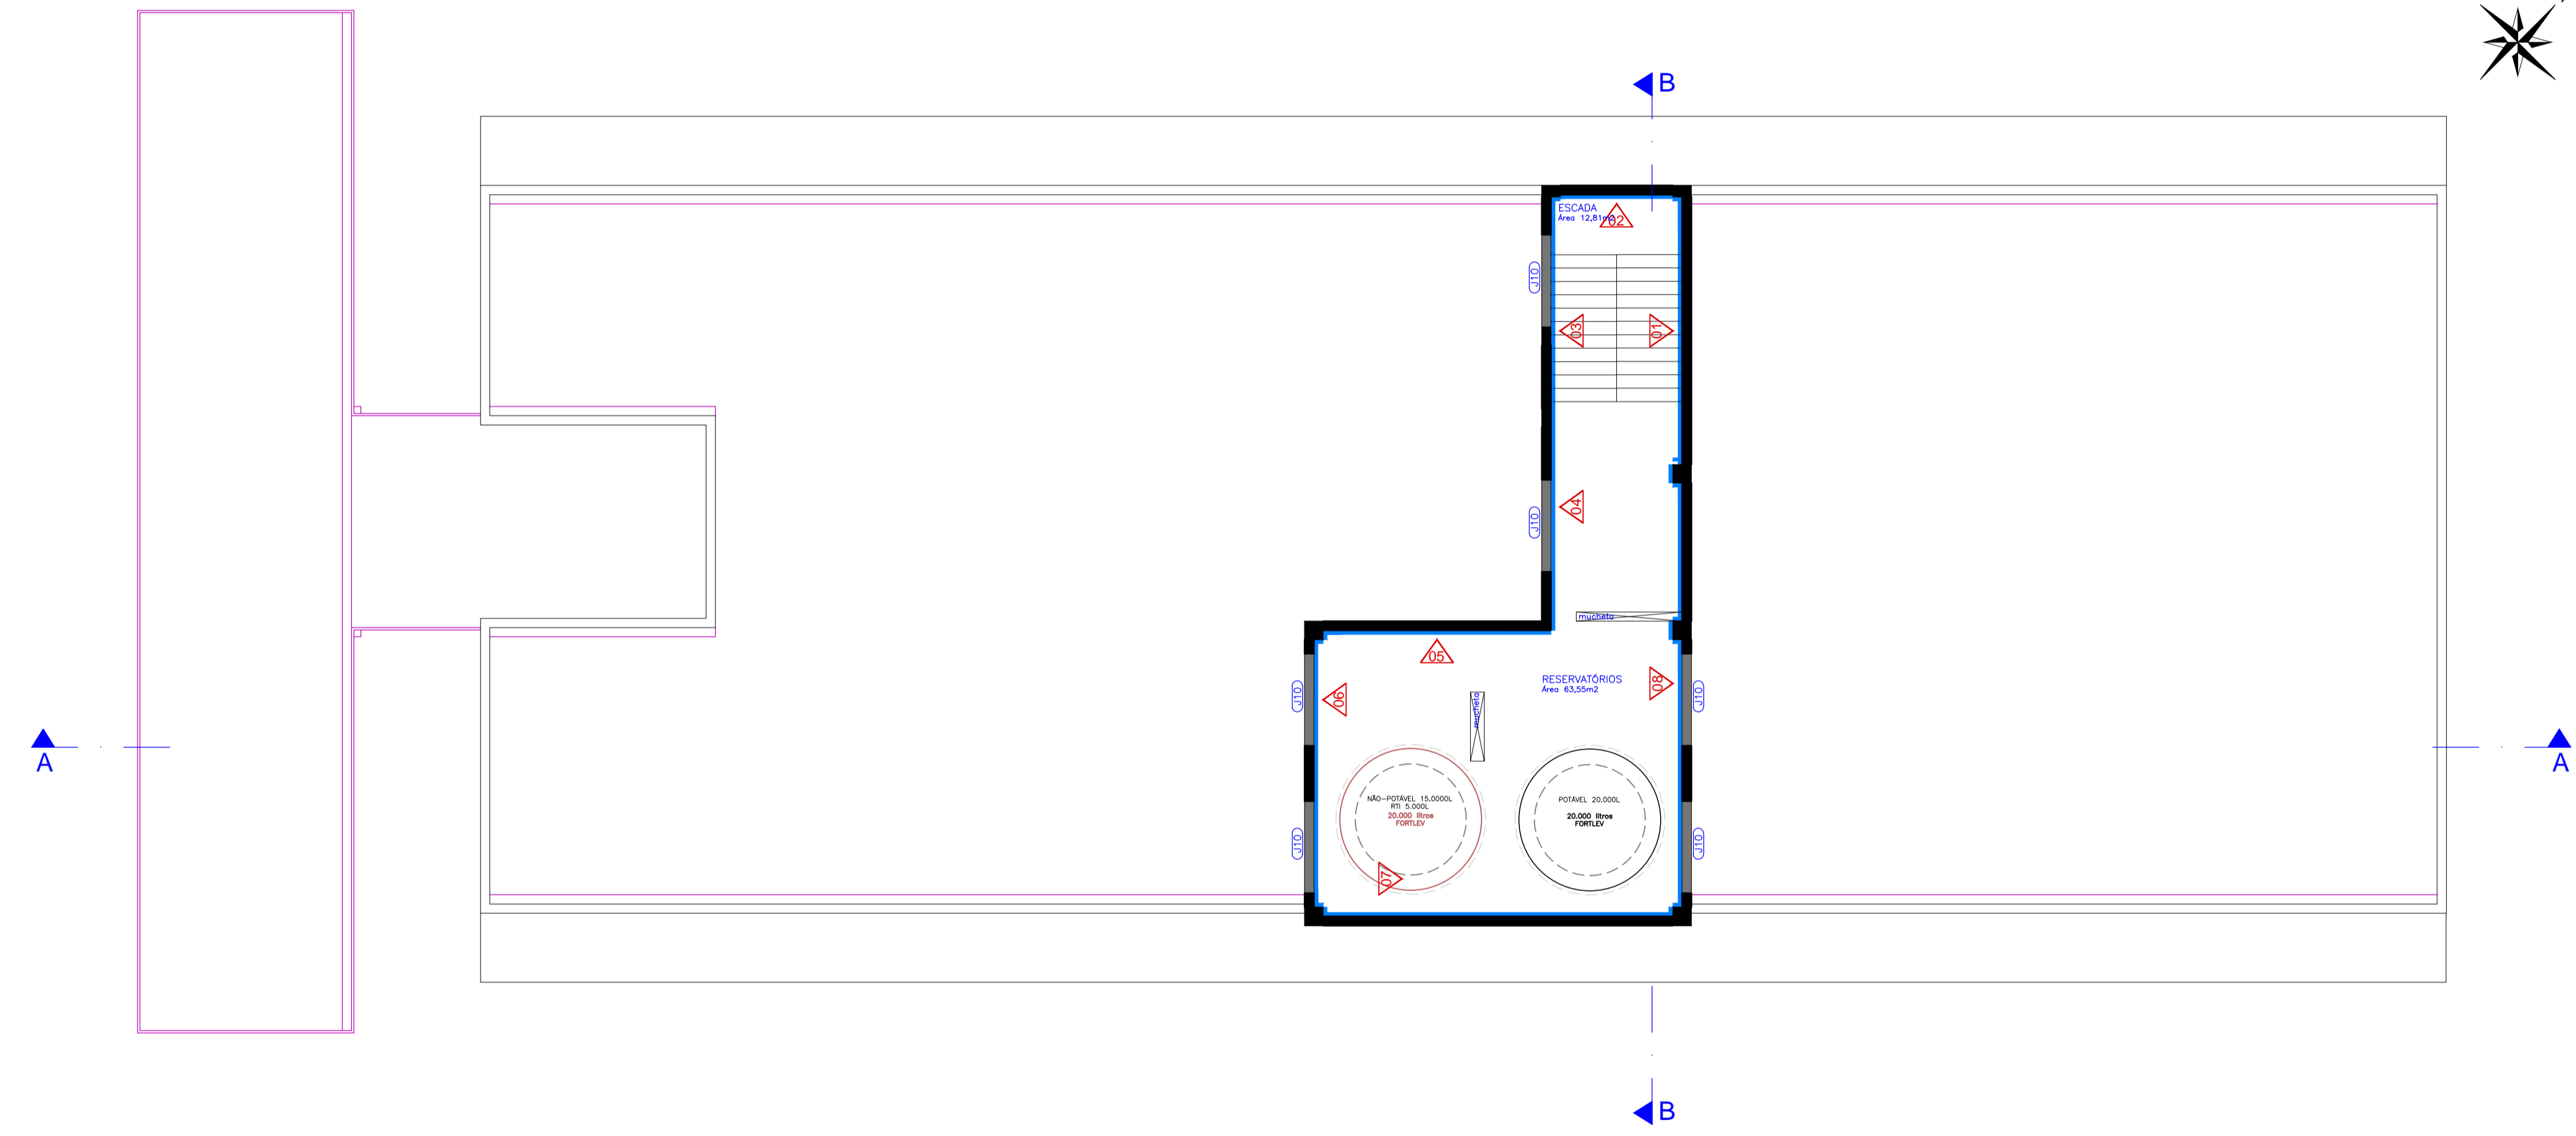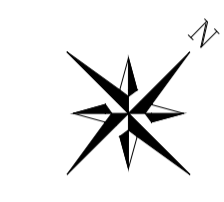

Planta Baixa - Reservatórios
escala 1:100

Rev_03	Revisão do projeto com saldo a executar em nova licitação	Marcos	maio/2016
Nº	Registro de Modificações	Visto	Data
<p>AMFRI ASSOCIAÇÃO DOS MUNICÍPIOS DA REGIÃO DA FOZ DO RIO ITAJAÍ</p>			
<p>Obra: CEIT - Centro de Educação Integral e Tecnológica</p>			
<p>Endereço: Rua Mariquita - Bairro Bombas - Bombinhas/SC</p>			
Projeto:	As Built - Bloco A	Data:	maio/2016
Desenho:	JLFJ	Escala:	indicada
Coordenação:	SGG	Plancha:	AB
Elaboração:	Responsáveis Técnicos da Empresa:		04/04
alleanza projetos e consultoria ltda alleanza@alleanzaprojetos.com.br	Sérgio Guilherme Gollnick Arquiteto e Urbanista CAU/AB097-7	Dayvi Nass dos Santos Engenheira Civil CREA/SC 25522-3	Marcos Roberto Stramari Engenheiro Civil CREA/SC 76438-2



Estado de Santa Catarina
Prefeitura Municipal de BOMBINHAS
Secretaria de Educação

CEIT

**CENTRO EDUCAÇÃO INTEGRAL TECNOLÓGICA
BOMBINHAS**



AS BUILT

BLOCO B

PROJETO – REVISÃO 03

CENTRO DE EDUCAÇÃO INTEGRAL E TECNOLÓGICA – BOMBINHAS/SC
MEC - FUNDO NACIONAL DE DESENVOLVIMENTO DA EDUCAÇÃO – FNDE

LEGENDA

ALVENARIA

- EXISTENTE (INTEIRA)
- EXISTENTE (NÃO PROJETADA)
- EXISTENTE (PEITORIL)
- A EXECUTAR
- A DEMOLIR

REBOCO (PAREDE)

- EXISTENTE
- A EXECUTAR (PARCIAL)
- A EXECUTAR (TOTAL)
- A REFAZER (PARCIAL)
- A REFAZER (TOTAL)

REBOCO (TETO)

- EXISTENTE
- A EXECUTAR (PARCIAL)
- A EXECUTAR (TOTAL)
- A REFAZER (PARCIAL)
- A REFAZER (TOTAL)

CONTRA-PISO


- EXISTENTE
- A REFAZER

LEVANTAMENTO FOTOGRÁFICO

- FOTO DE PAREDE
- FOTO DE TETO
- VIDEO DO AMBIENTE

*CONSULTAR ANEXOS DIGITAIS

Planta Baixa - Subsolo
escala 1:100

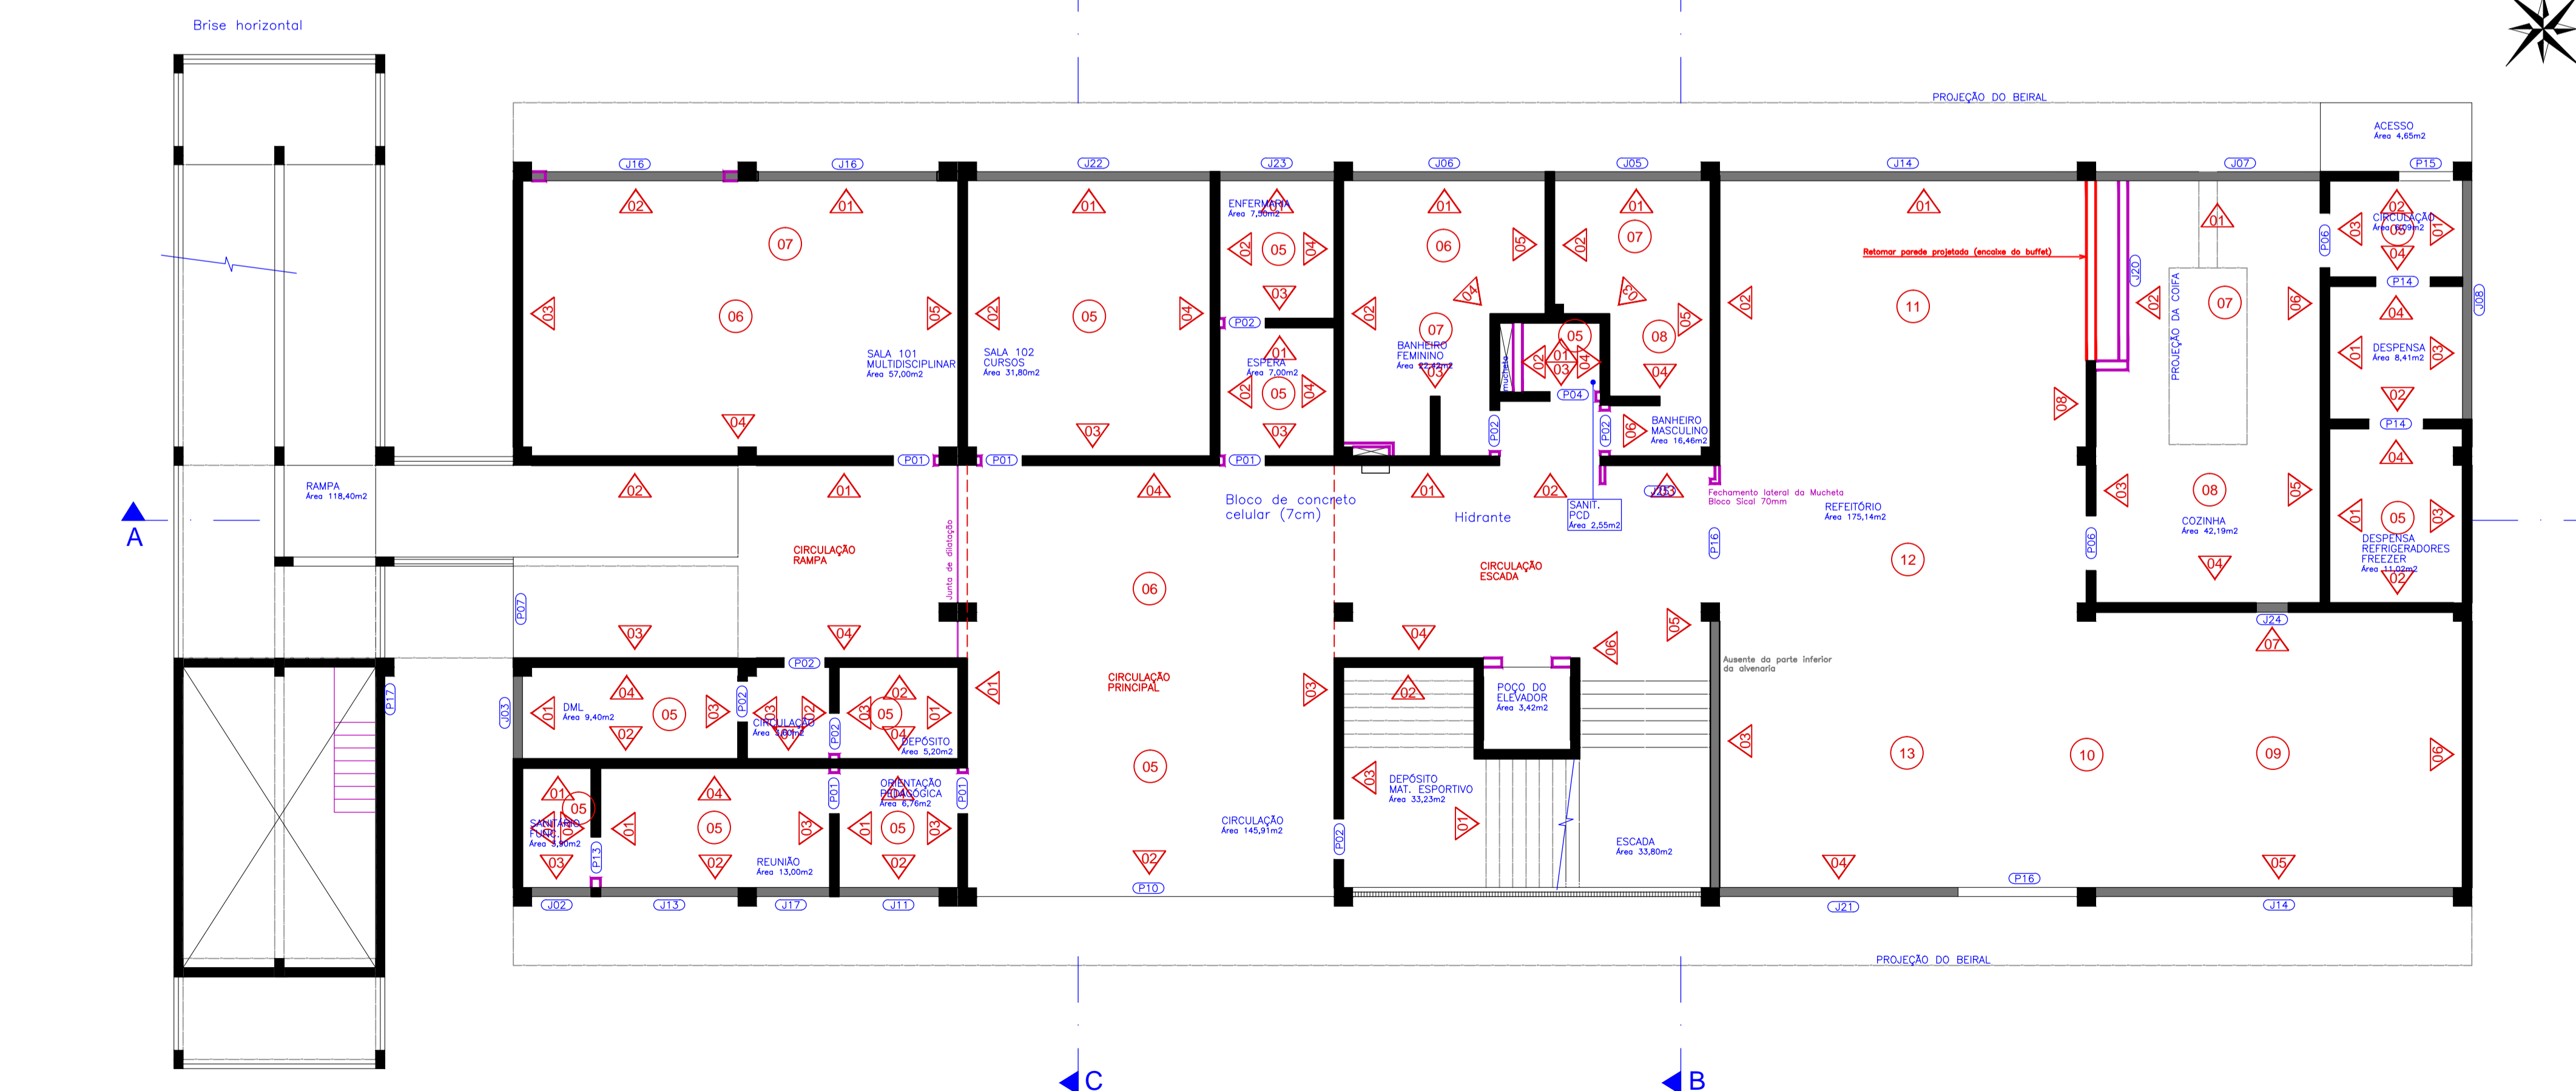

Planta Baixa - Térreo
escala 1:100

Rev_03	Revisão do projeto com saldo a executar em nova licitação	Marcos	maio/2016
Nº	Registro de Modificações	Visto	Data

AMFRI ASSOCIAÇÃO DOS MUNICÍPIOS DA REGIÃO DA FÓZ DO RIO ITAJAÍ

Obra: CEIT - Centro de Educação Integral e Tecnológica
Endereço: Rua Mariquita - Bairro Bombas - Bombinhas/SC

Projeto:	As Built - Bloco B	Data:	maio/2016	Escala:	indicada
Conteúdo:	Planta Baixa - Subsolo / Térreo	Desenho:	JL.FJ	Plancha:	
Elaboração:		Coordenação:	SGG		

Responsáveis Técnicos da Empresa:
 Sérgio Guilherme Gollnick - Arquiteto e Urbanista - CAU/AB09/7
 Dayvi Nass dos Santos - Engenheiro Civil - CREA/SC 55522-3
 Marcos Roberto Stramari - Engenheiro Civil - CREA/SC 76438-2

AB
01/01